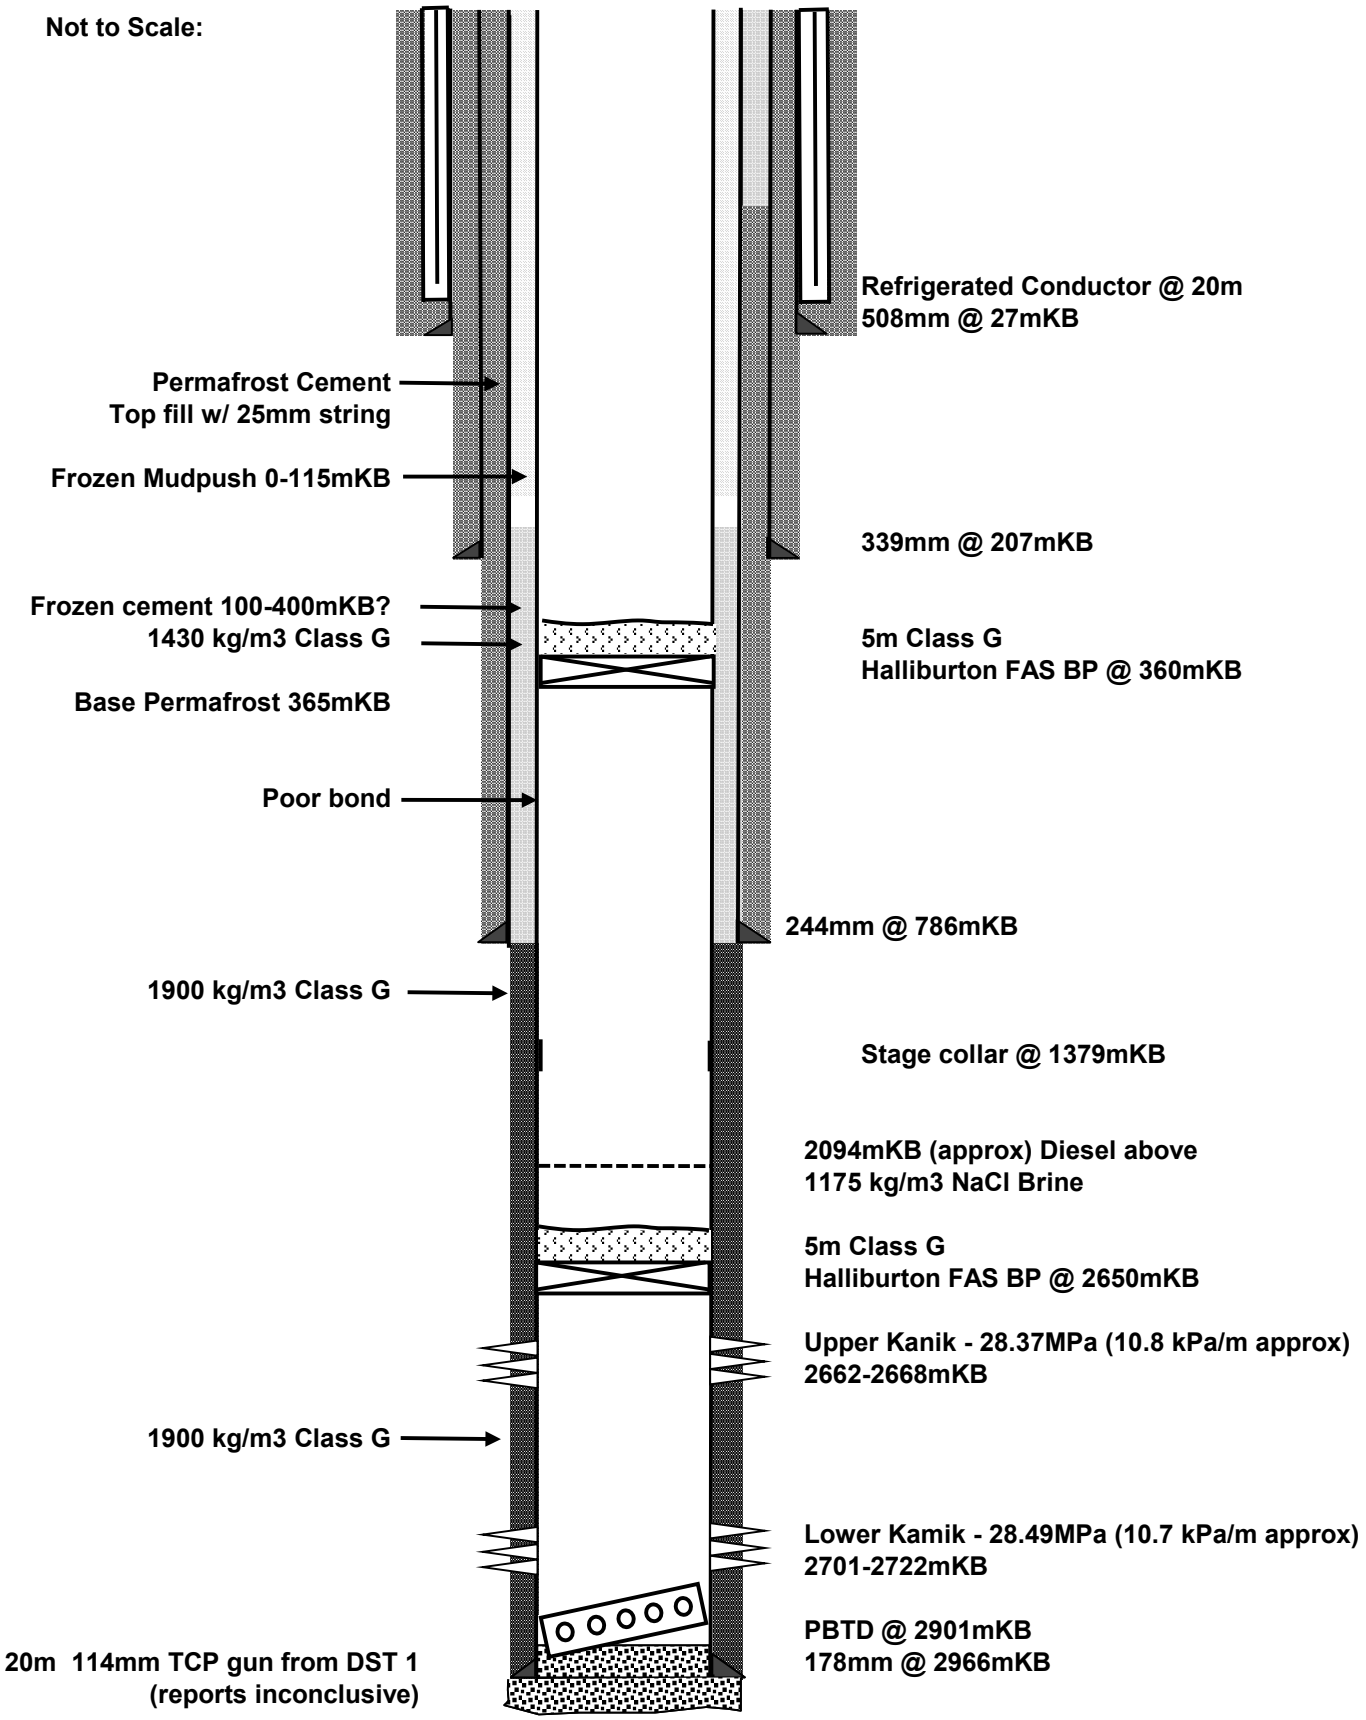Tuk M-18
"As Built" 2002